



N

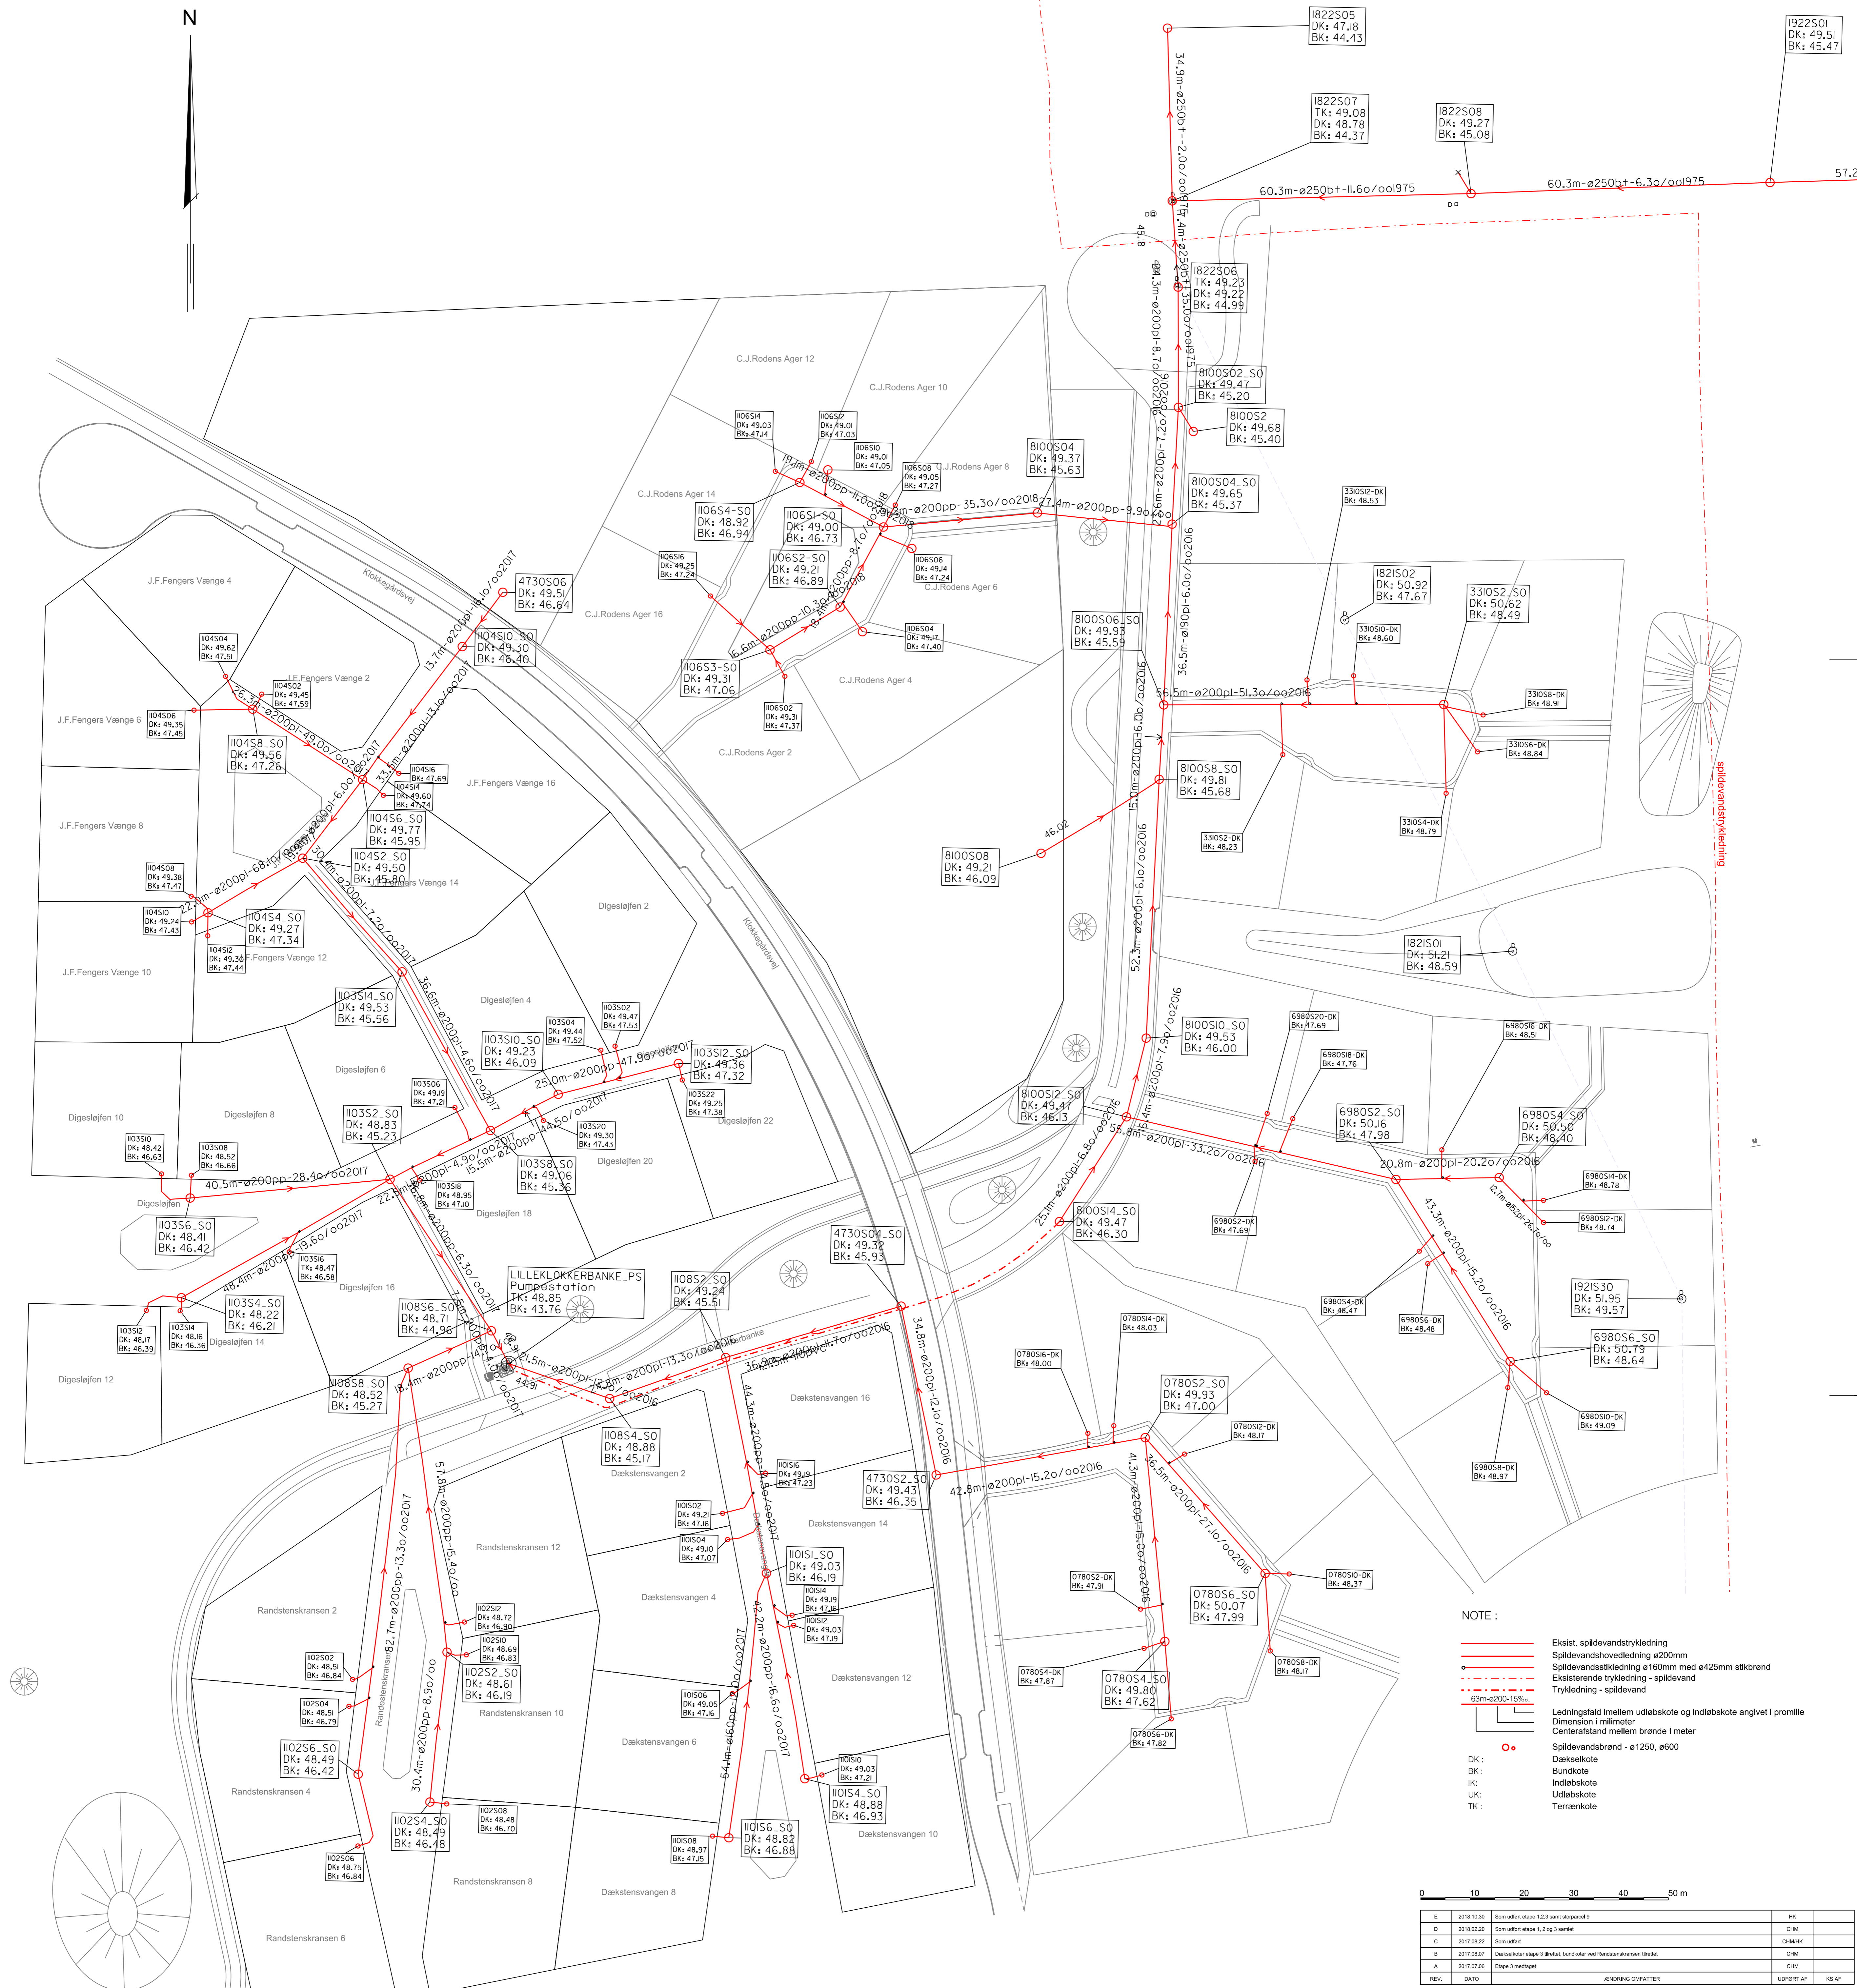

NOTE :

- Eksist. spildevandstrykledning
- Spildevandshovedledning ø200mm
- Spildevandsledning ø160mm med ø425mm stikbrønd
- Eksisterende trykledning - spildevand
- Trykledning - spildevand
- 63m-ø200-15%
- Ledningsfald imellem udløbskote og indløbskote angivet i promille
- Dimension i millimeter
- Centerafstand mellem brønde i meter
- Spildevandsbrønd - ø1250, ø600
- Dækstenskote
- Bundkote
- Indløbskote
- Udløbskote
- Terrænkote

DK :
BK :
IK :
UK :
TK :

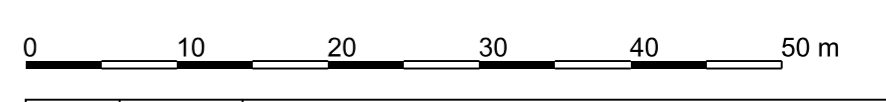

REV.	DATE	INDRÆGTE	JENDRING OMFATTER	UDFØRT AF	KS AF
E	2016.10.30	Som udført etape 1, 2, 3 samt stoppepost 8			
D	2016.02.20	Som udført etape 1, 2 og 3 samt			
C	2017.08.22	Som udført			CHM/K
B	2017.08.07	Dækstokker etape 3 tilføjet, bundkote ved Randstenskranen tilføjet			CHM
A	2017.07.06	Etape 3 modtaget			CHM

Koordinater i DKTM3 Koter i DVR90

BYGGERE: **SORØ KOMMUNE** SAO NR.: 14564

DANS: **Byggeomdning Klokkegården - Etape 1, 2 og 3** TEKN. NR.: **2-2E**

AVFANDINGSPLAN - Spildevand

dj&co. DINES JØRGENSEN & CO. A/S RADGVENDE INGENIØRER FRI

ARBEJDSALLE 1-11 HEDERGADE 23 HESTENAVEN 21 O. 1. 144
 4000 ROSKILDE TLF. 47 28 26 66 5200 SØNDERBY TLF. 47 28 26 66
 WWW.DJ.CO.DK

MAJ 1:500
 DATO 2017.03.24
 PROJEKT CHM/HK
 TEGNER HSA

Filnavn: O:\PROJEKTER\14564\14564 - Klokkegården, Etape 2\INGI14564-2-2 - som udført etape 1-3 - Stoprapport